


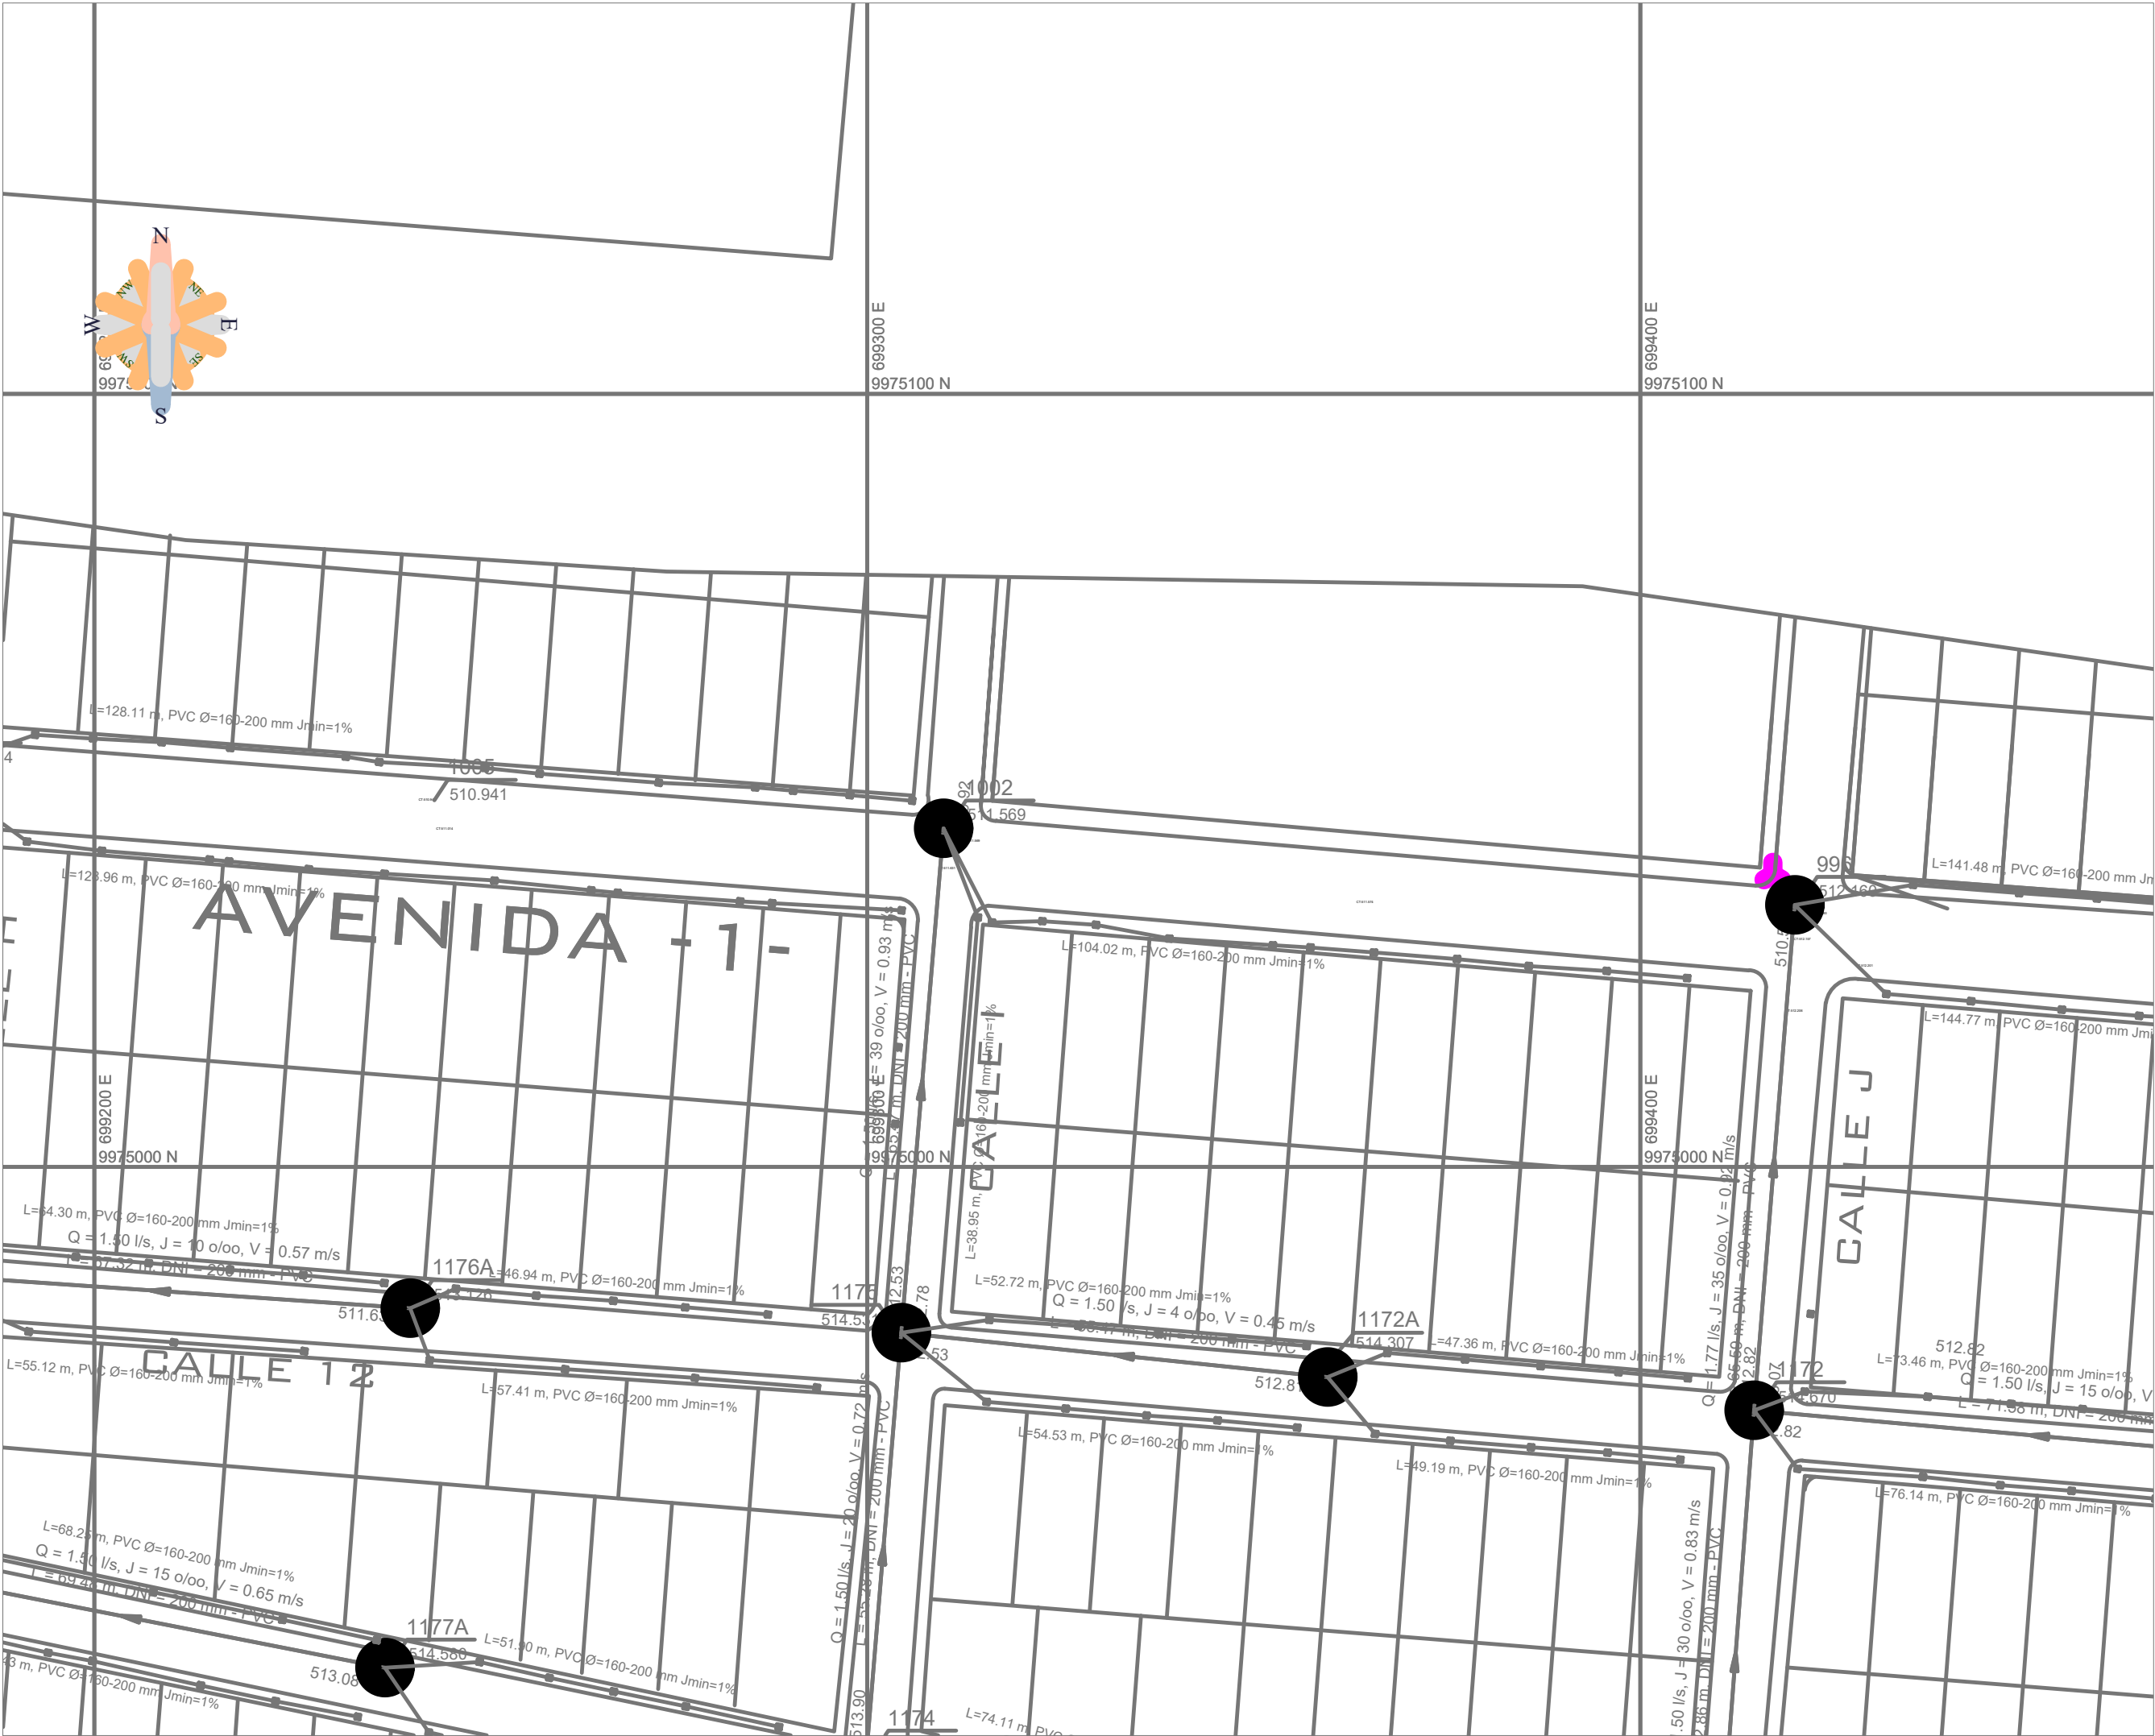

EMPRESA PÚBLICA MUNICIPAL DE
AGUA POTABLE Y ALCANTARILLADO
DE SANTO DOMINGO

DIRECCIÓN DE OPERACIONES Y
MANTENIMIENTO

Director de Operaciones y Mantenimiento.:
Ing. Edwin Proaño Vasquez
Reg. Senescyt: 1005-11-1092092

Analista 1 de Proyectos.- Diseño:
Ing. Pavel Guilcapi Llor
Reg. Senescyt: 1009-13-1198326

DIBUJÓ:	LG	ESCALA:	1 : 100
LÁMINA:	AASS7/7	FECHA:	JUNIO/2026

PROYECTO:
"MEJORAMIENTO DE LAS REDES DE ALCANTARILLADO
SANITARIO, MATRICES Y TERCARIAS EN LA COOPERATIVA
JUAN EULOGIO"

CONTIENE:
"REDES MATRICES Y TERCARIAS EN LA COOPERATIVA JUAN
EULOGIO CALLE 11"

SELLOS: