


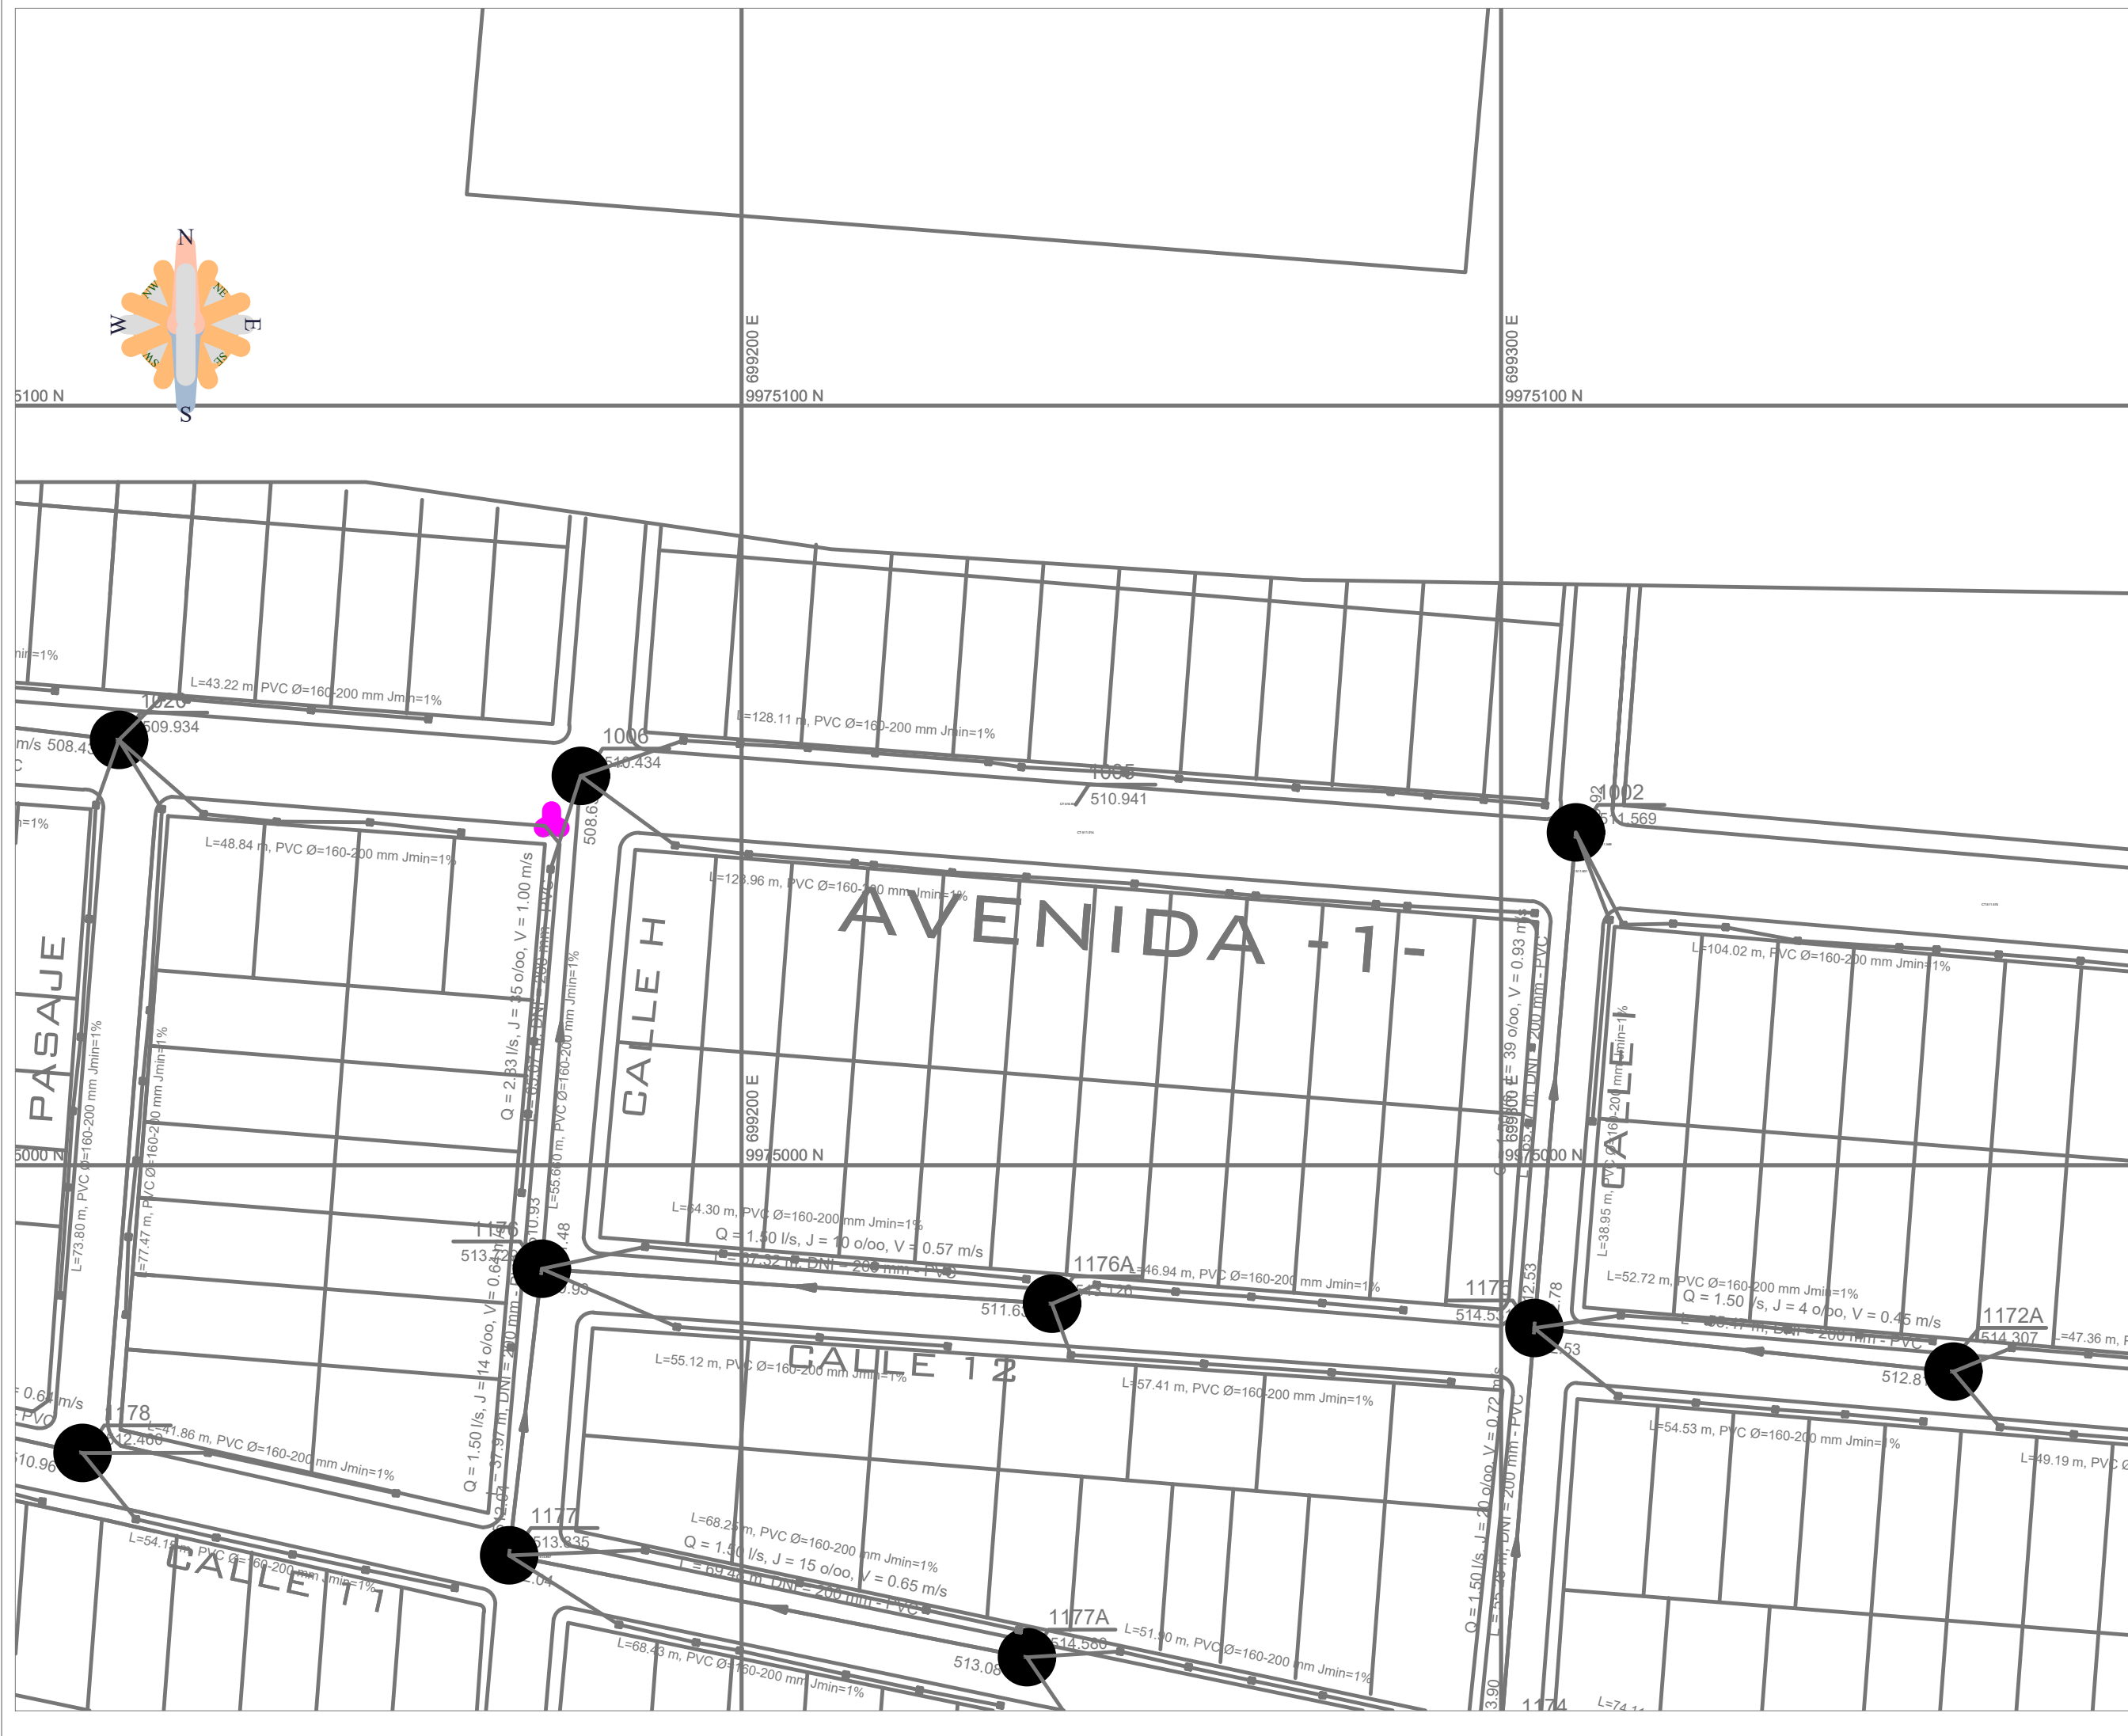

UBICACIÓN:

EMPRESA PÚBLICA MUNICIPAL DE AGUA POTABLE Y ALCANTARILLADO DE SANTO DOMINGO

DIRECCIÓN DE OPERACIONES Y MANTENIMIENTO

Director de Operaciones y Mantenimiento.:
Ing. Edwin Proaño Vasquez
Reg. Senescyt: 1005-11-1092092

Analista 1 de Proyectos.- Diseño:
Ing. Pavel Guilcapi Llor
Reg. Senescyt: 1009-13-1198326

DIBUJÓ:	LG	ESCALA:	1 : 100
LÁMINA:	AASS1/7	FECHA:	JUNIO/2026

PROYECTO:

"MEJORAMIENTO DE LAS REDES DE ALCANTARILLADO SANITARIO, MATRICES Y TERCIARIAS EN LA COOPERATIVA JUAN EULOGIO"

CONTIENE:

"REDES MATRICES Y TERCIARIAS EN LA COOPERATIVA JUAN EULOGIO CALLE 12"

SELLOS: