



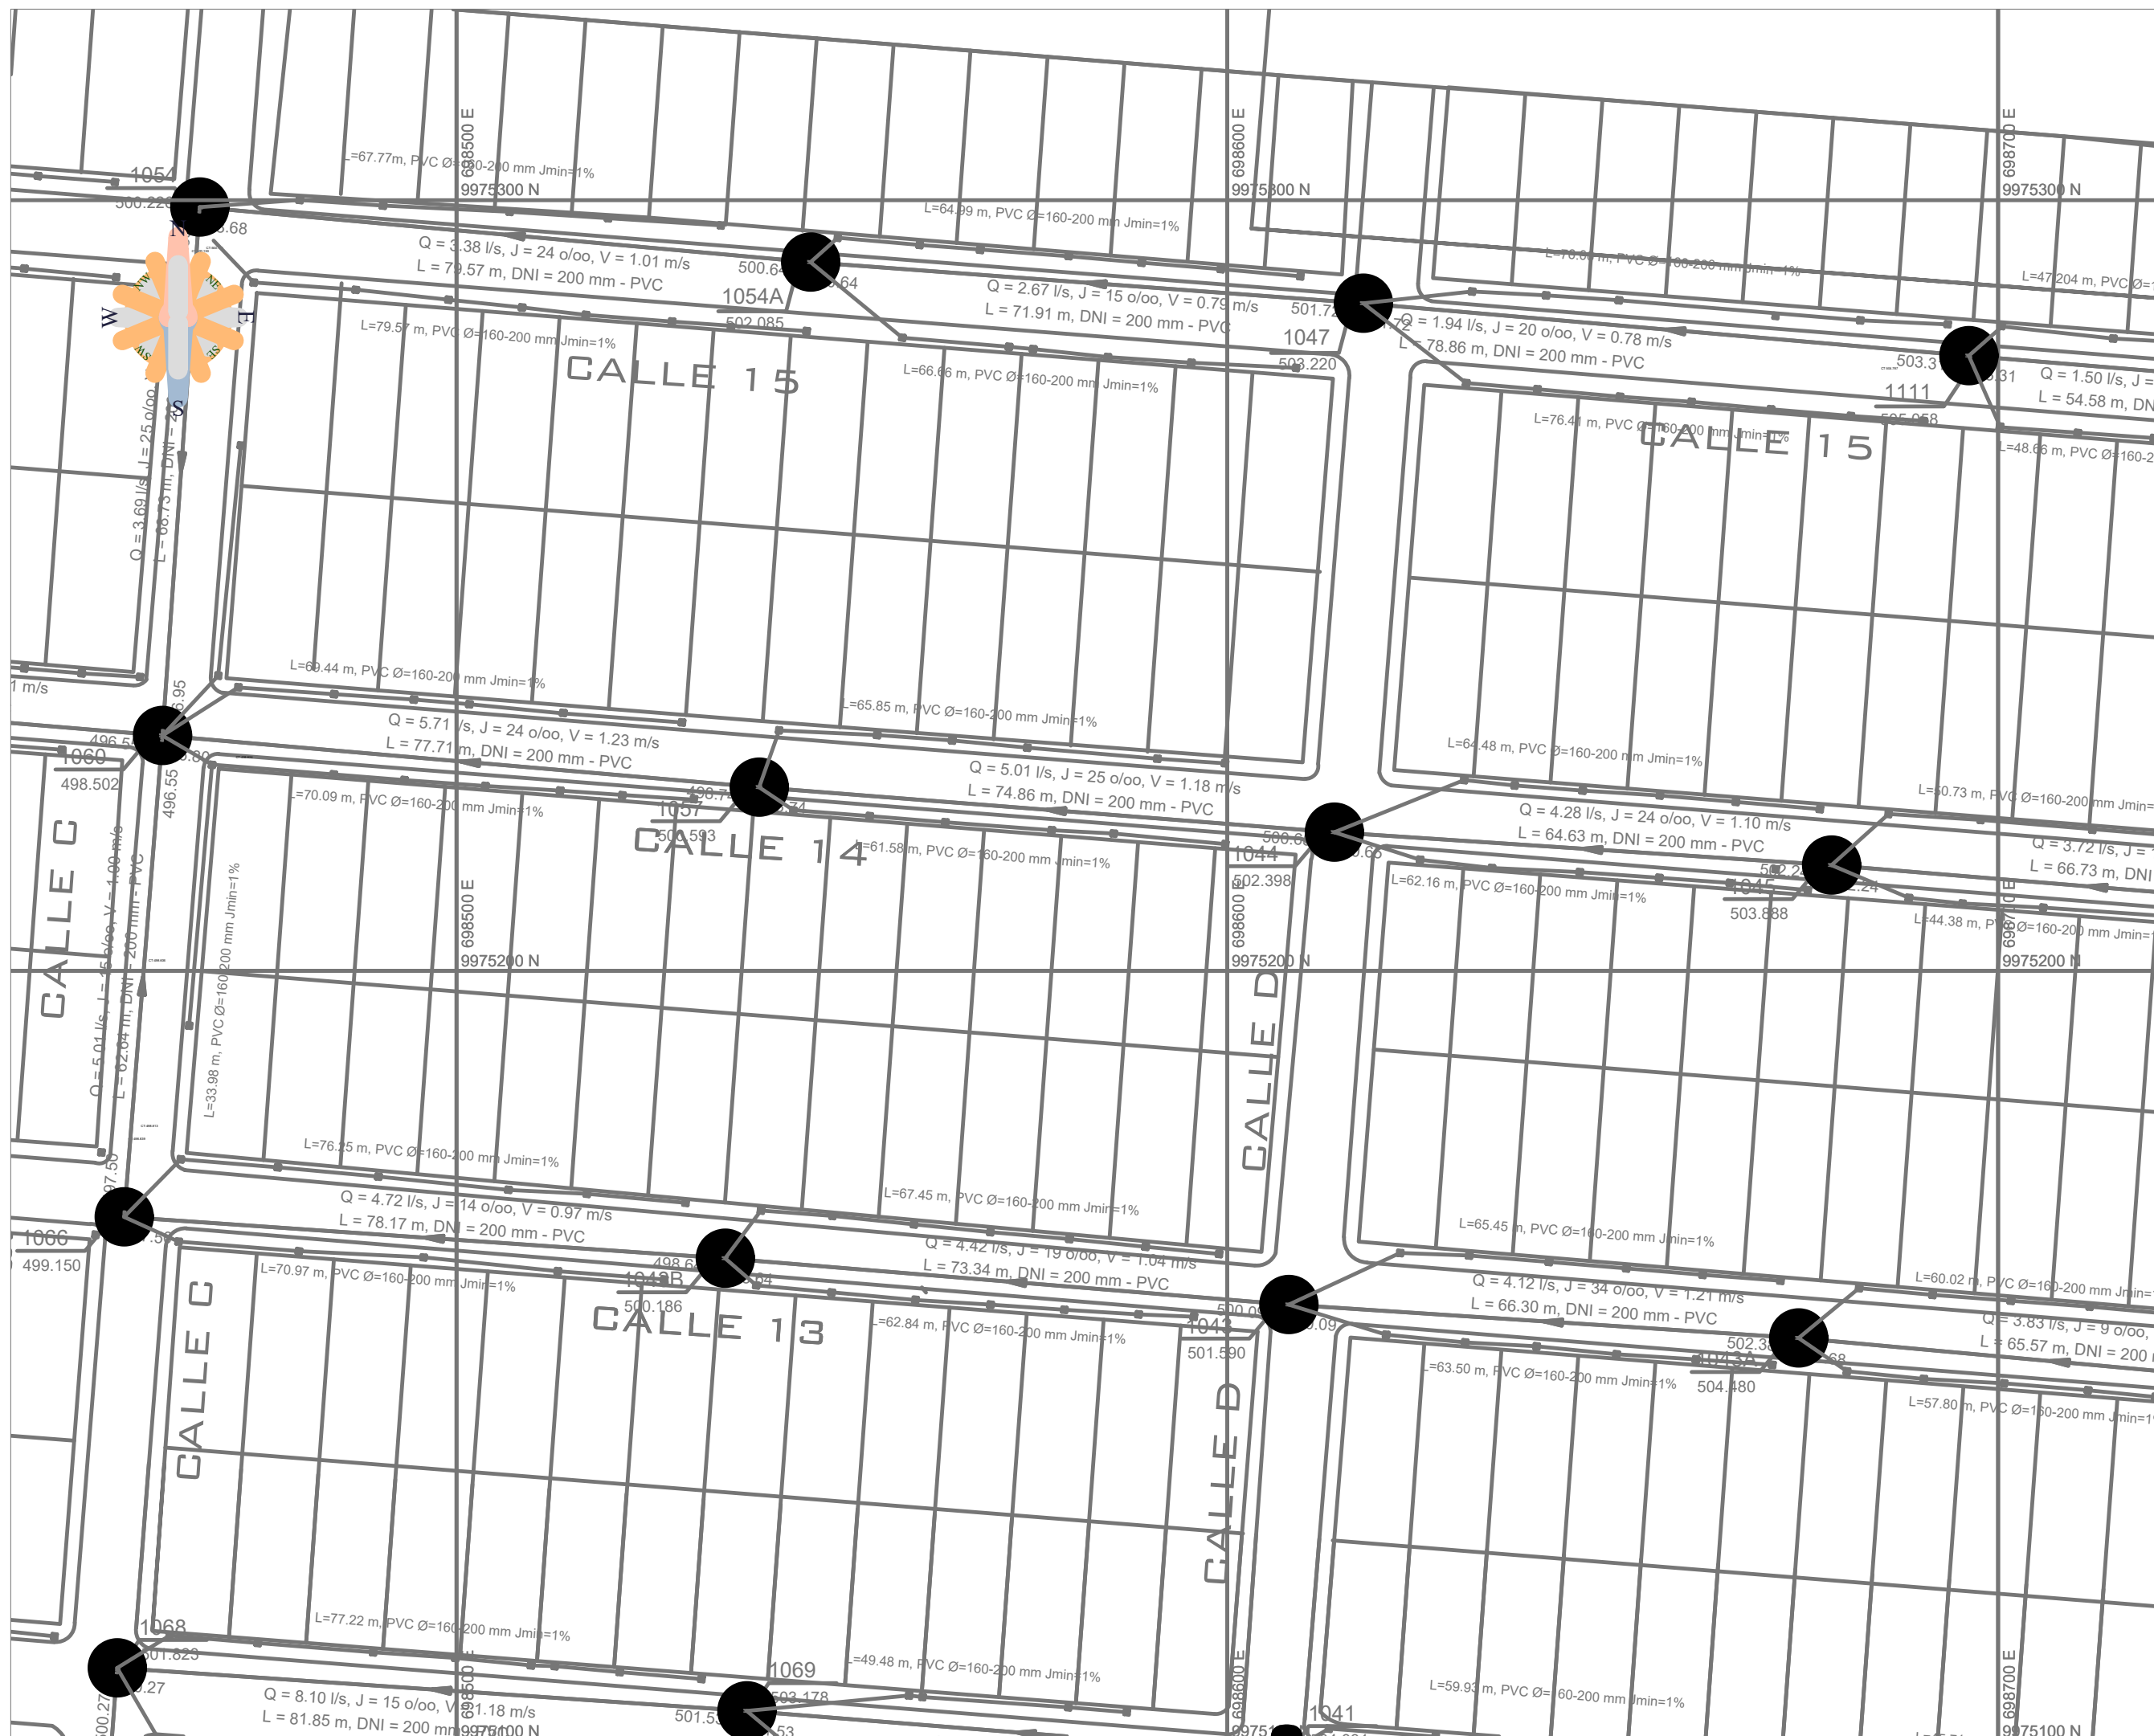

UBICACIÓN:

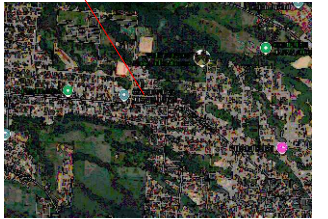

EMPRESA PÚBLICA MUNICIPAL DE
AGUA POTABLE Y ALCANTARILLADO
DE SANTO DOMINGO

DIRECCIÓN DE OPERACIONES Y
MANTENIMIENTO

Director de Operaciones y Mantenimiento.:
Ing. Edwin Proaño Vasquez
Reg. Senescyt: 1005-11-1092092

Analista 1 de Proyectos.- Diseñó:
Ing. Pavel Guilcapi Loor
Reg. Senescyt: 1009-13-1198326

DIBUJO: <i>LG</i>	ESCALA: <i>1 : 100</i>
LÁMINA: <i>AASS2/7</i>	FECHA: <i>JUNIO/2026</i>

PROYECTO:

"MEJORAMIENTO DE LAS REDES DE ALCANTARILLADO
SANITARIO, MATRICES Y TERCARIAS EN LA COOPERATIVA
JUAN EULOGIO"

CONTIENE:

"REDES MATRICES Y TERCARIAS EN LA COOPERATIVA JUAN EULOGIO CALLE 14"

SELLOS: