698900 E
9975300 N
699000 E
9975300 N
N
S
E
W
NE
SE
SW
NW
L=84.56 m, PVC Ø=160-200 mm Jmin=1%
Q = 2.24 l/s, J = 5 o/oo, V = 0.52 m/s
L = 93.16 m, DNI = 200 mm - PVC
1029A
505.725
CALLE 14
L=92.66 m, PVC Ø=160-200 mm Jmin=1%
1029
506.194
L=61.99 m, PVC Ø=160-200 mm Jmin=1%
Q = 1.50 l/s, J = 5 o/oo, V = 0.45 m/s
L = 68.75 m, DNI = 200 mm - PVC
L=56.98 m, PVC Ø=160-200 mm Jmin=1%
Q = 1.50 l/s, J = 5 o/oo, V = 0.46 m/s
L = 61.49 m, DNI = 200 mm - PVC
1029C
507.14
L=51.05 m, PVC Ø=160-200 mm Jmin=1%
L=53.44 m, PVC Ø=160-200 mm Jmin=1%
1019B
506.965
CALLE 14
L=23.55 m, PVC Ø=160-20
L=23.40 m, PVC Ø=160-200 mm
CALLE F
L=42.55 m, PVC Ø=160-200 mm Jmin=1%
CALLE G
L=90.44 m, PVC Ø=160-200 mm Jmin=1%
Q = 2.24 l/s, J = 4 o/oo, V = 0.52 m/s
L = 94.79 m, DNI = 200 mm - PVC
1028B
507.294
CALLE 13
L=89.26 m, PVC Ø=160-200 mm Jmin=1%
L=66.96 m, PVC Ø=160-200 mm Jmin=1%
Q = 1.50 l/s, J = 14 o/oo, V = 0.64 m/s
L = 68.26 m, DNI = 200 mm - PVC
1028
507.443
L=55.17 m, PVC Ø=160-200 mm Jmin=1%
L=56.14 m, PVC Ø=160-200 mm Jmin=1%
Q = 1.50 l/s, J = 9 o/oo, V = 0.56 m/s
L = 61.55 m, DNI = 200 mm - PVC
1028A
508.249
CALLE 13
L=54.79 m, PVC Ø=160-200 mm Jmin=1%
L=24.03 m, PVC Ø=160-200 mm Jmin=
1019
508.835
L=23.06 m, PVC Ø=160-200 mm Jmin
698900 E
9975100 N
699000 E
9975100 N
9975200 N

UBICACIÓN:

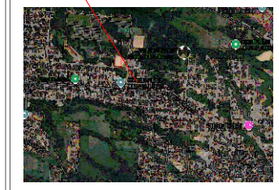

MUNICIPALIDAD Santo Domingo
EMPRESA PÚBLICA MUNICIPAL AGUA POTABLE Y ALCANTARILLADO EPMAPA- SD

EMPRESA PÚBLICA MUNICIPAL DE AGUA POTABLE Y ALCANTARILLADO DE SANTO DOMINGO

DIRECCIÓN DE OPERACIONES Y MANTENIMIENTO

Director de Operaciones y Mantenimiento.:
Ing. Edwin Proaño Vasquez
Reg. Senescyt: 1005-11-1092092

Validar únicamente en FirmaEC.
Firmado electrónicamente por:
EDWIN RICARDO PROAÑO VASQUEZ

Analista 1 de Proyectos.- Diseñó:
Ing. Pavel Guilcapi Loor
Reg. Senescyt: 1009-13-1198326

Validar únicamente en FirmaEC.
Firmado electrónicamente por:
LUIGGI PAVEL GUILCAPI LOOR

DIBUJÓ:	ESCALA:
LG	1 : 100
LÁMINA: AASS4/7	FECHA: *JUNIO/2026*

PROYECTO:

"MEJORAMIENTO DE LAS REDES DE ALCANTARILLADO SANITARIO, MATRICES Y TERCIARIAS EN LA COOPERATIVA JUAN EULOGIO"

CONTIENE:

"REDES MATRICES Y TERCIARIAS EN LA COOPERATIVA JUAN EULOGIO CALLE 14"

SELLOS: